


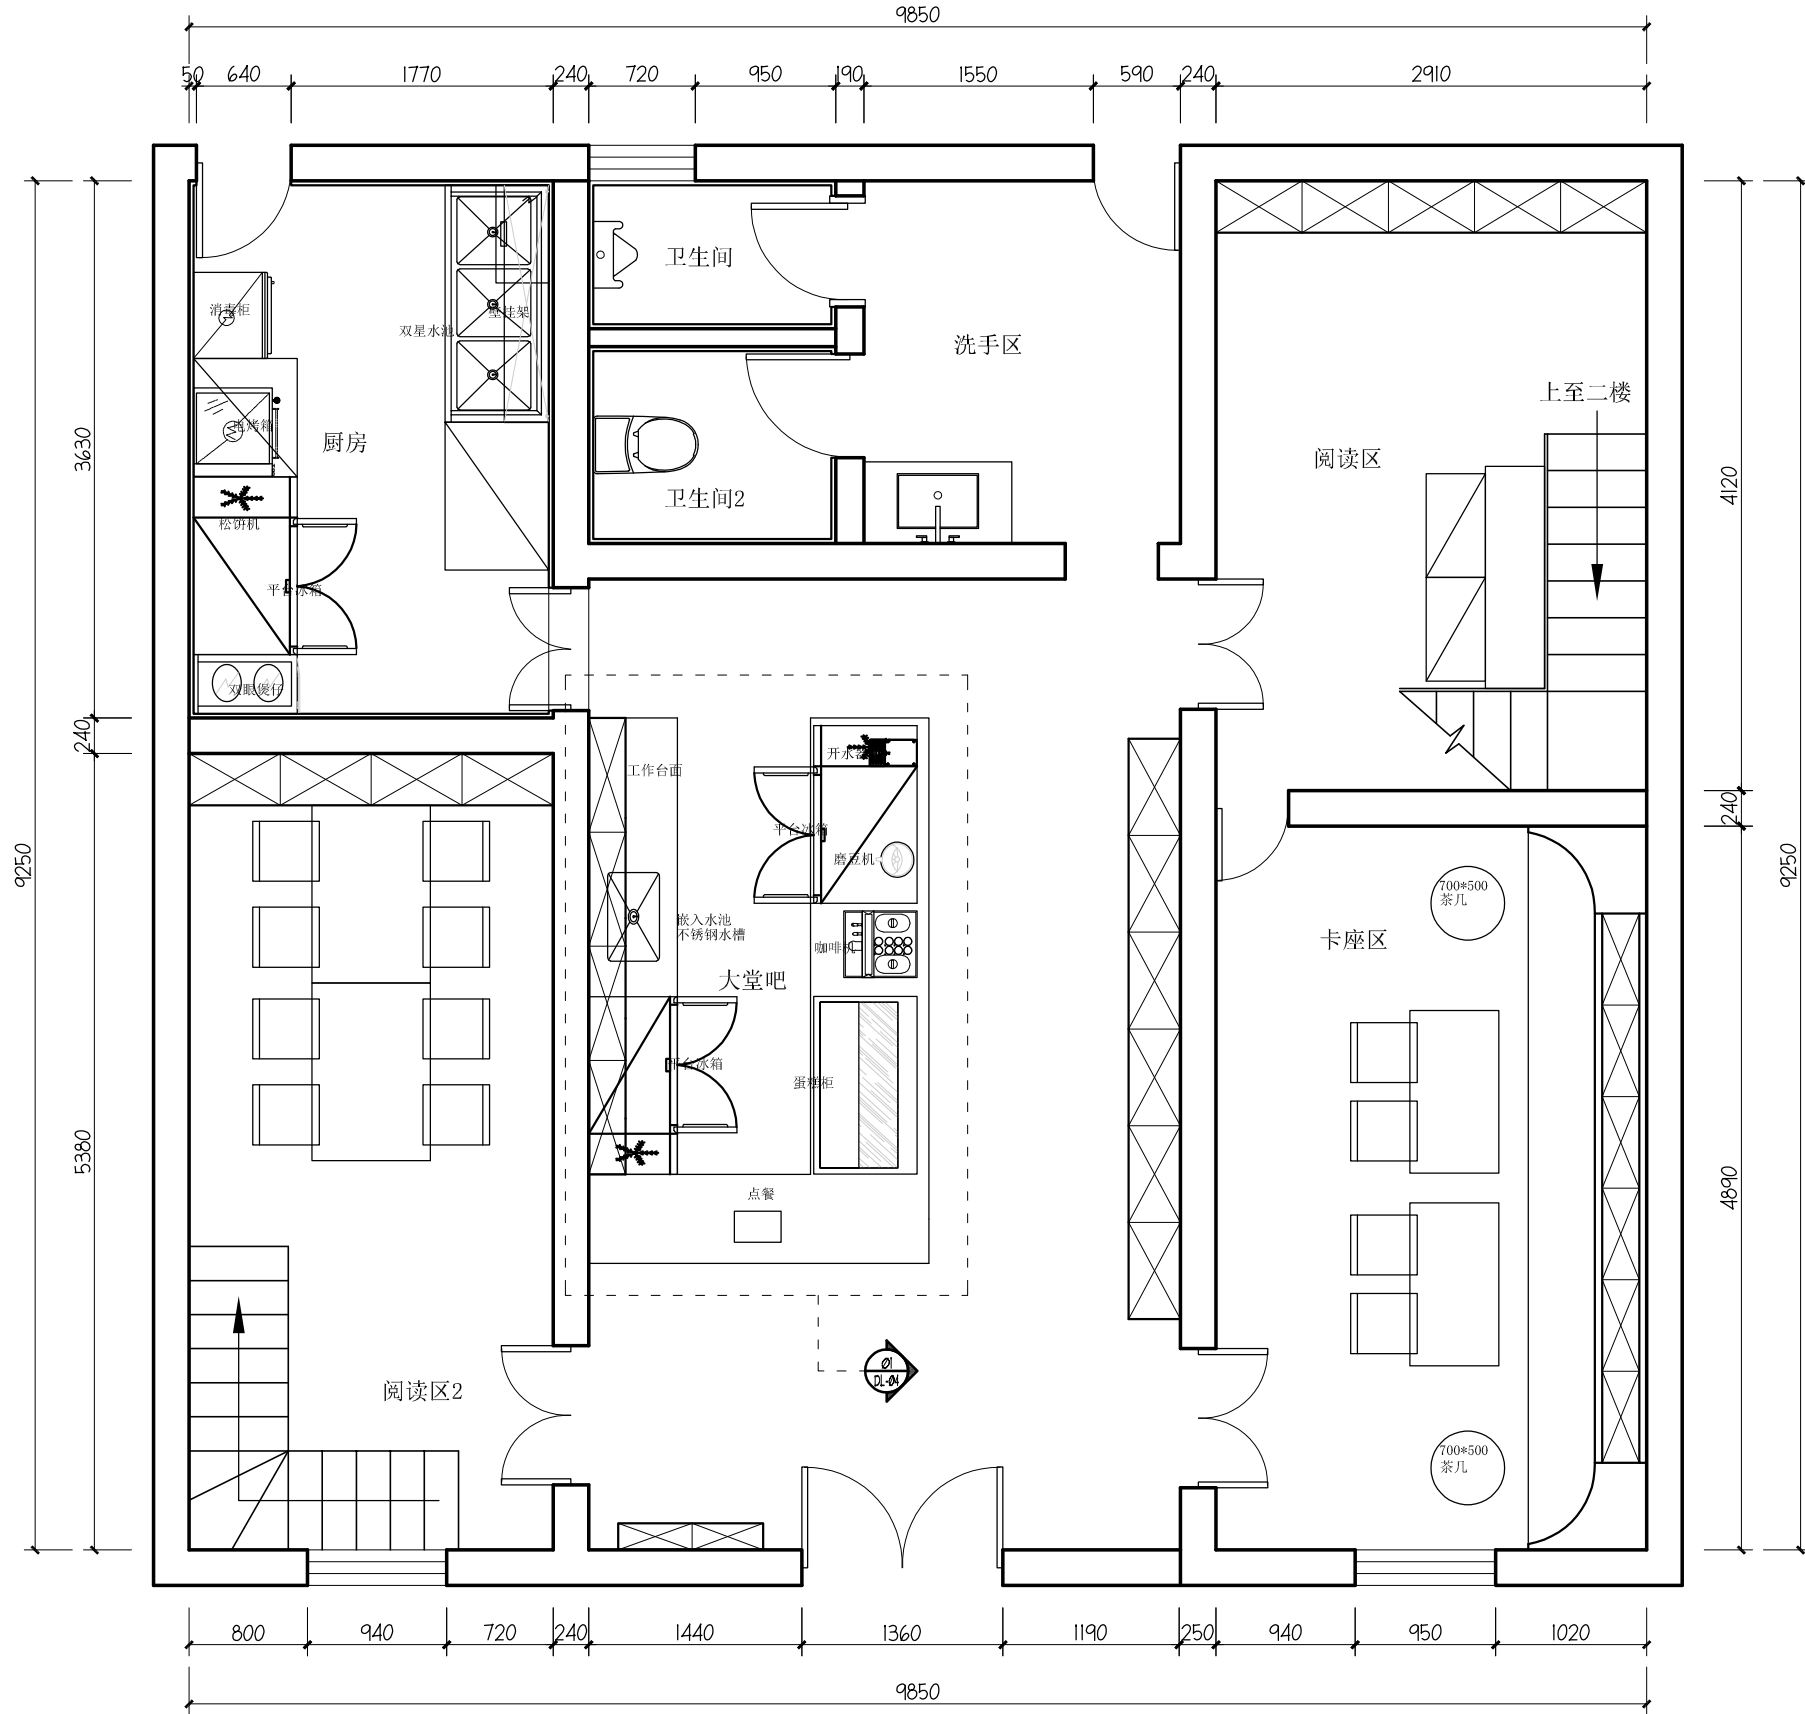

一层平面布置图
平面 SCALE 1:50

福建闽 盛建设工程有限公司

地址:

电话:

证书分类:

资质等级:

证书编号:

备注:

1. 此图纸未经设计者书面批准任何部分不得修改。
2. 此图纸若尺寸不能按比例量度, 所有尺寸必须重新核准。
3. 此图纸未加盖出图章无效。

版本号	日期	备注

图纸专用章:

竣工图审查批准单位:

竣工图审查批准书证号:

竣工图审查批准书证号:

工程名称:

吴江村大梦悦读空间项目

单项工程名称:

建设单位:


莆田市荔城区西天尾镇吴江村民委员会

设计主持		
设计师		
制图		
审核		
校核		

图名:

一层平面布置图

工程编号			
图别		比例	A3图1:50
日期	2023.9	图号	1F-PL-01(变)

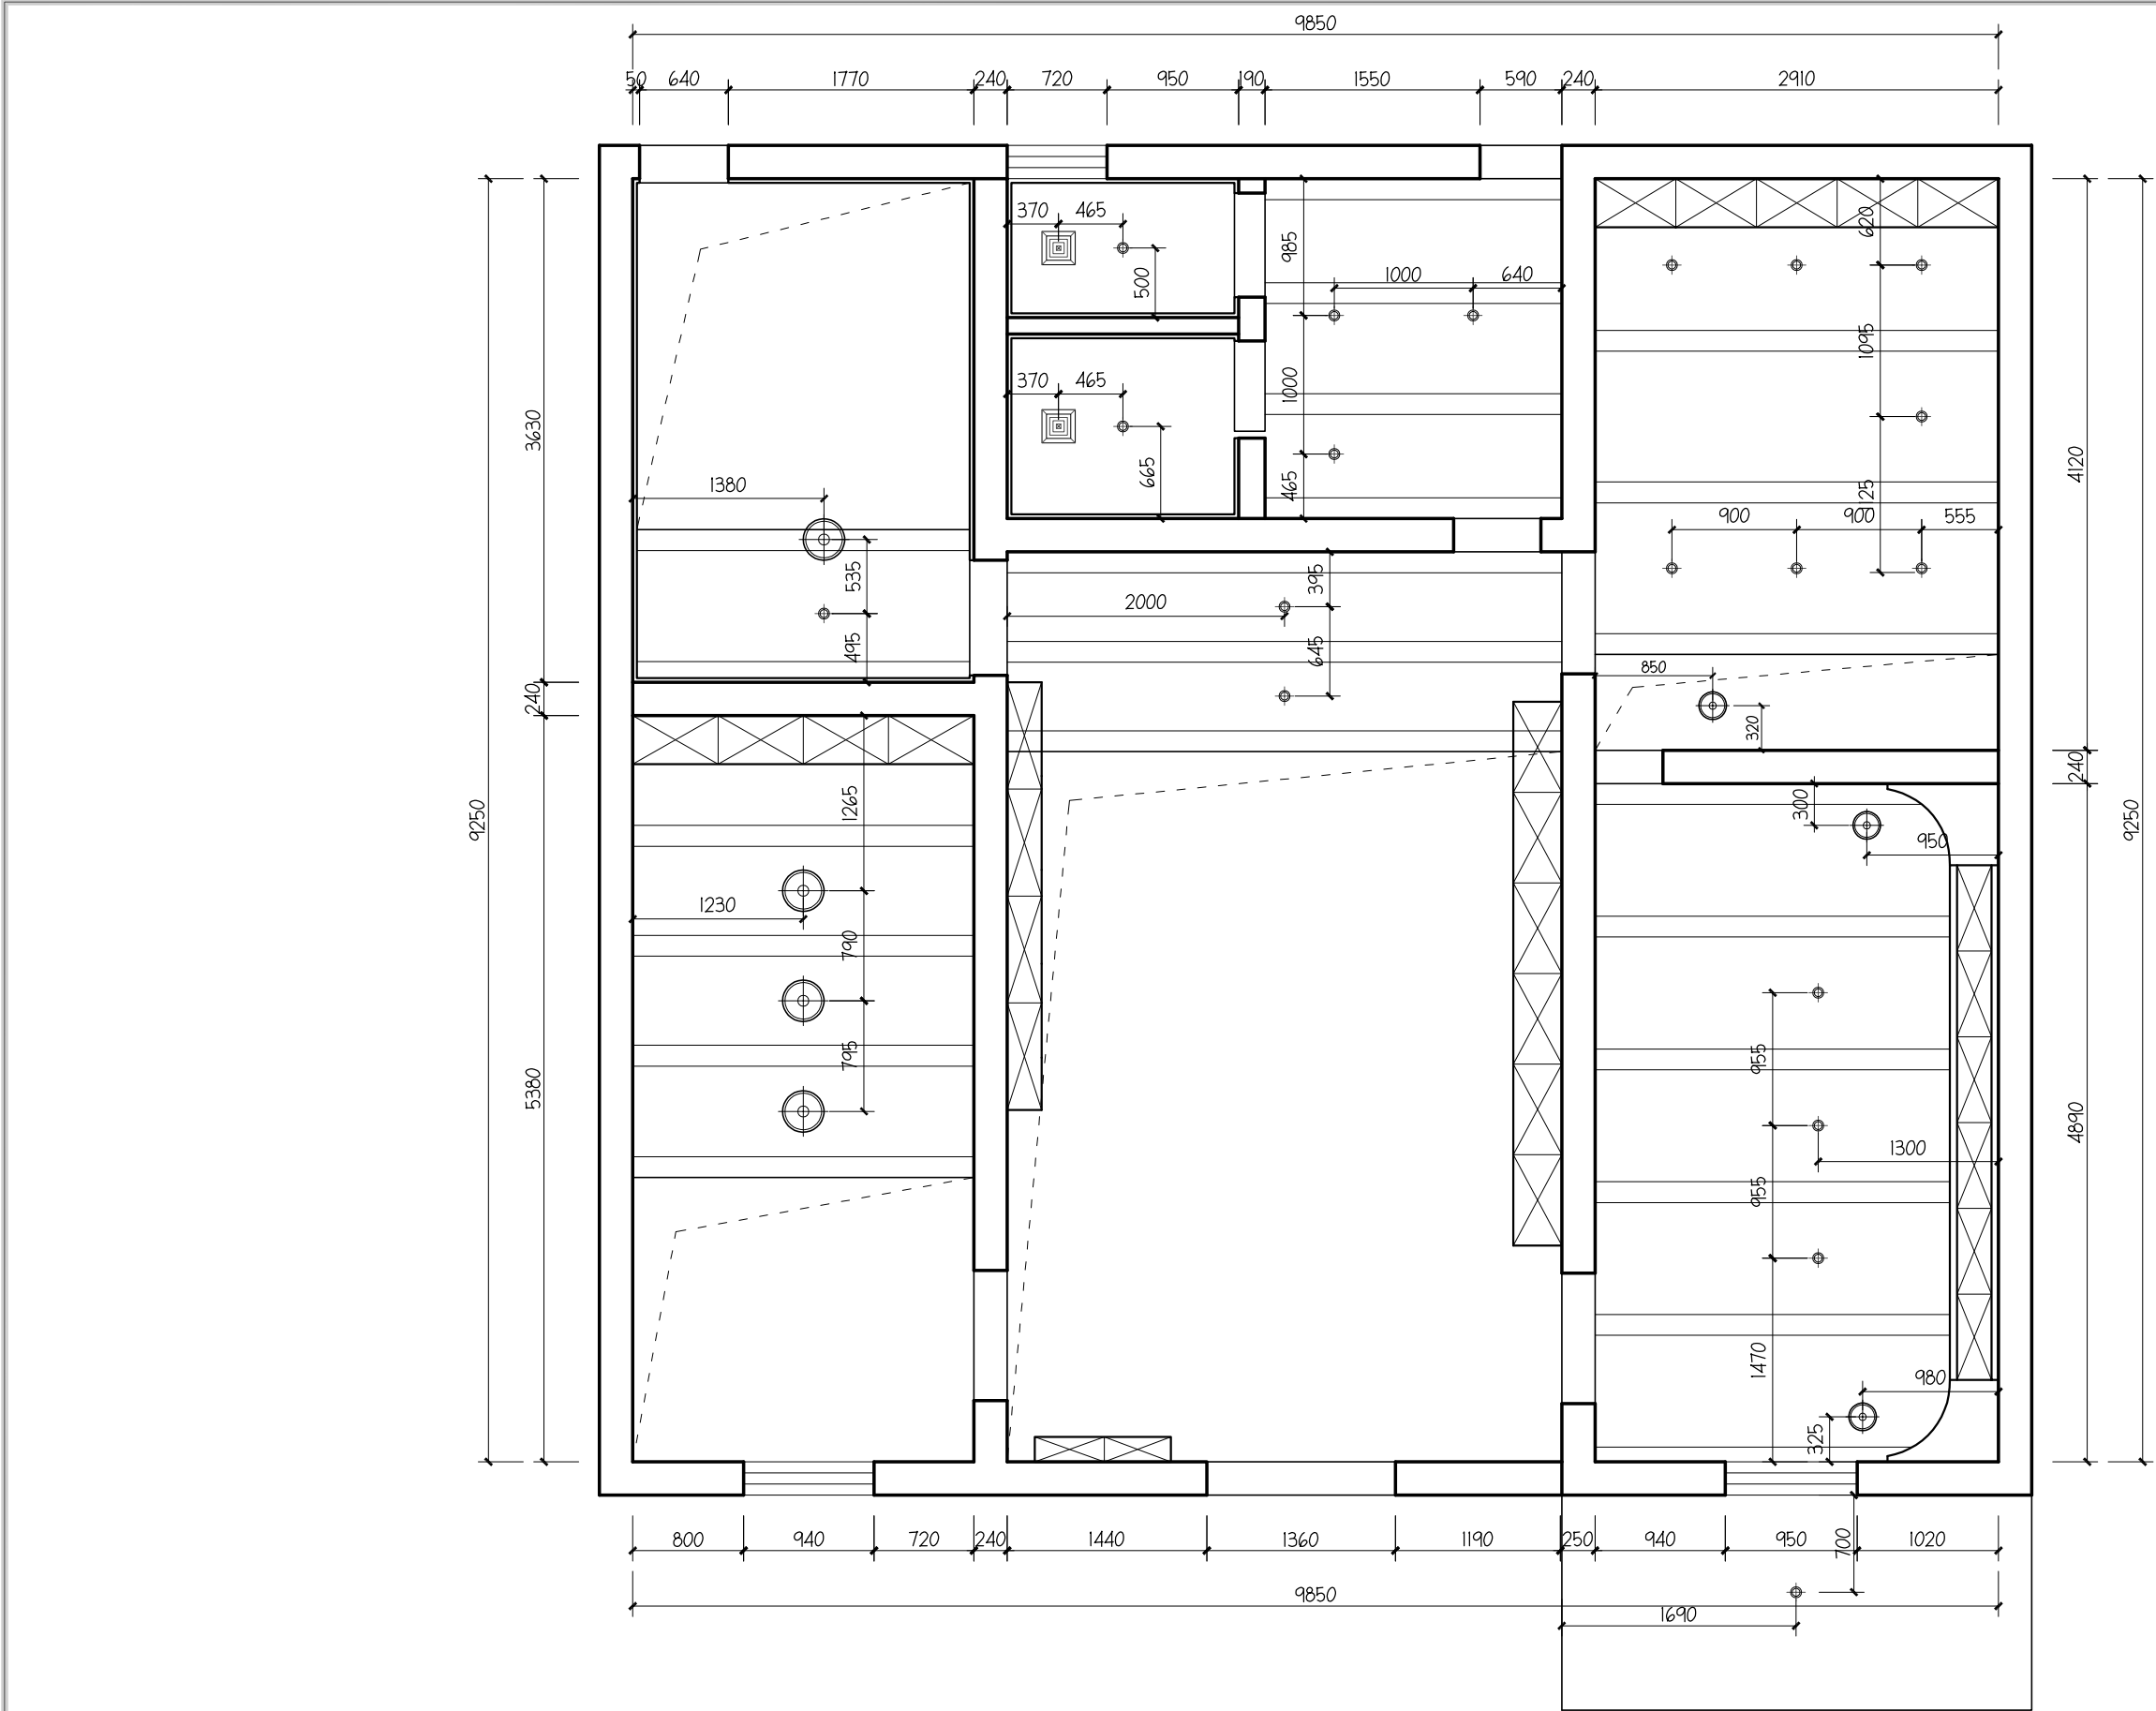

注：1. SLAN表示为原顶天花。
2. 天花完成面标高以地面完成面标高±0.000作基点。
3. 本项目灯具均采用防眩光灯具。
4. 天花高度现场尽可能做高。

图例参照表

	L1	明装射灯(可调角度)		L2	平板灯		L3	艺术吊灯		L4	排气扇		
--	----	------------	--	----	-----	--	----	------	--	----	-----	--	--

一层灯具定位图

平面 SCALE 1:50

福建闽 盛建设工程有限公司

地 址：

电 话：

证书分类：

资质等级：

证书编号：

备注：

- 此图纸未经设计者书面批准任何部分不得修改。
- 此图纸若尺寸不能按比例量度，所有尺寸必须重新核准。
- 此图纸未加盖出图章无效。

版本号	日期	备 注

图纸专用章：

竣工图审查批准单位：

竣工图审查批准书证号：

竣工图审查批准书证号：

工程名称：

吴江村大梦悦读空间项目

单项工程名称：

建设单位：


莆田市荔城区西天尾镇吴江村民委员会

设计主持		
设计师		
制 图		
审 核		
校 核		

图名：

一层灯具定位图

工程编号			
图 别		比 例	A3图1:50
日 期	2025.9	图 号	1F-PL-05(变)

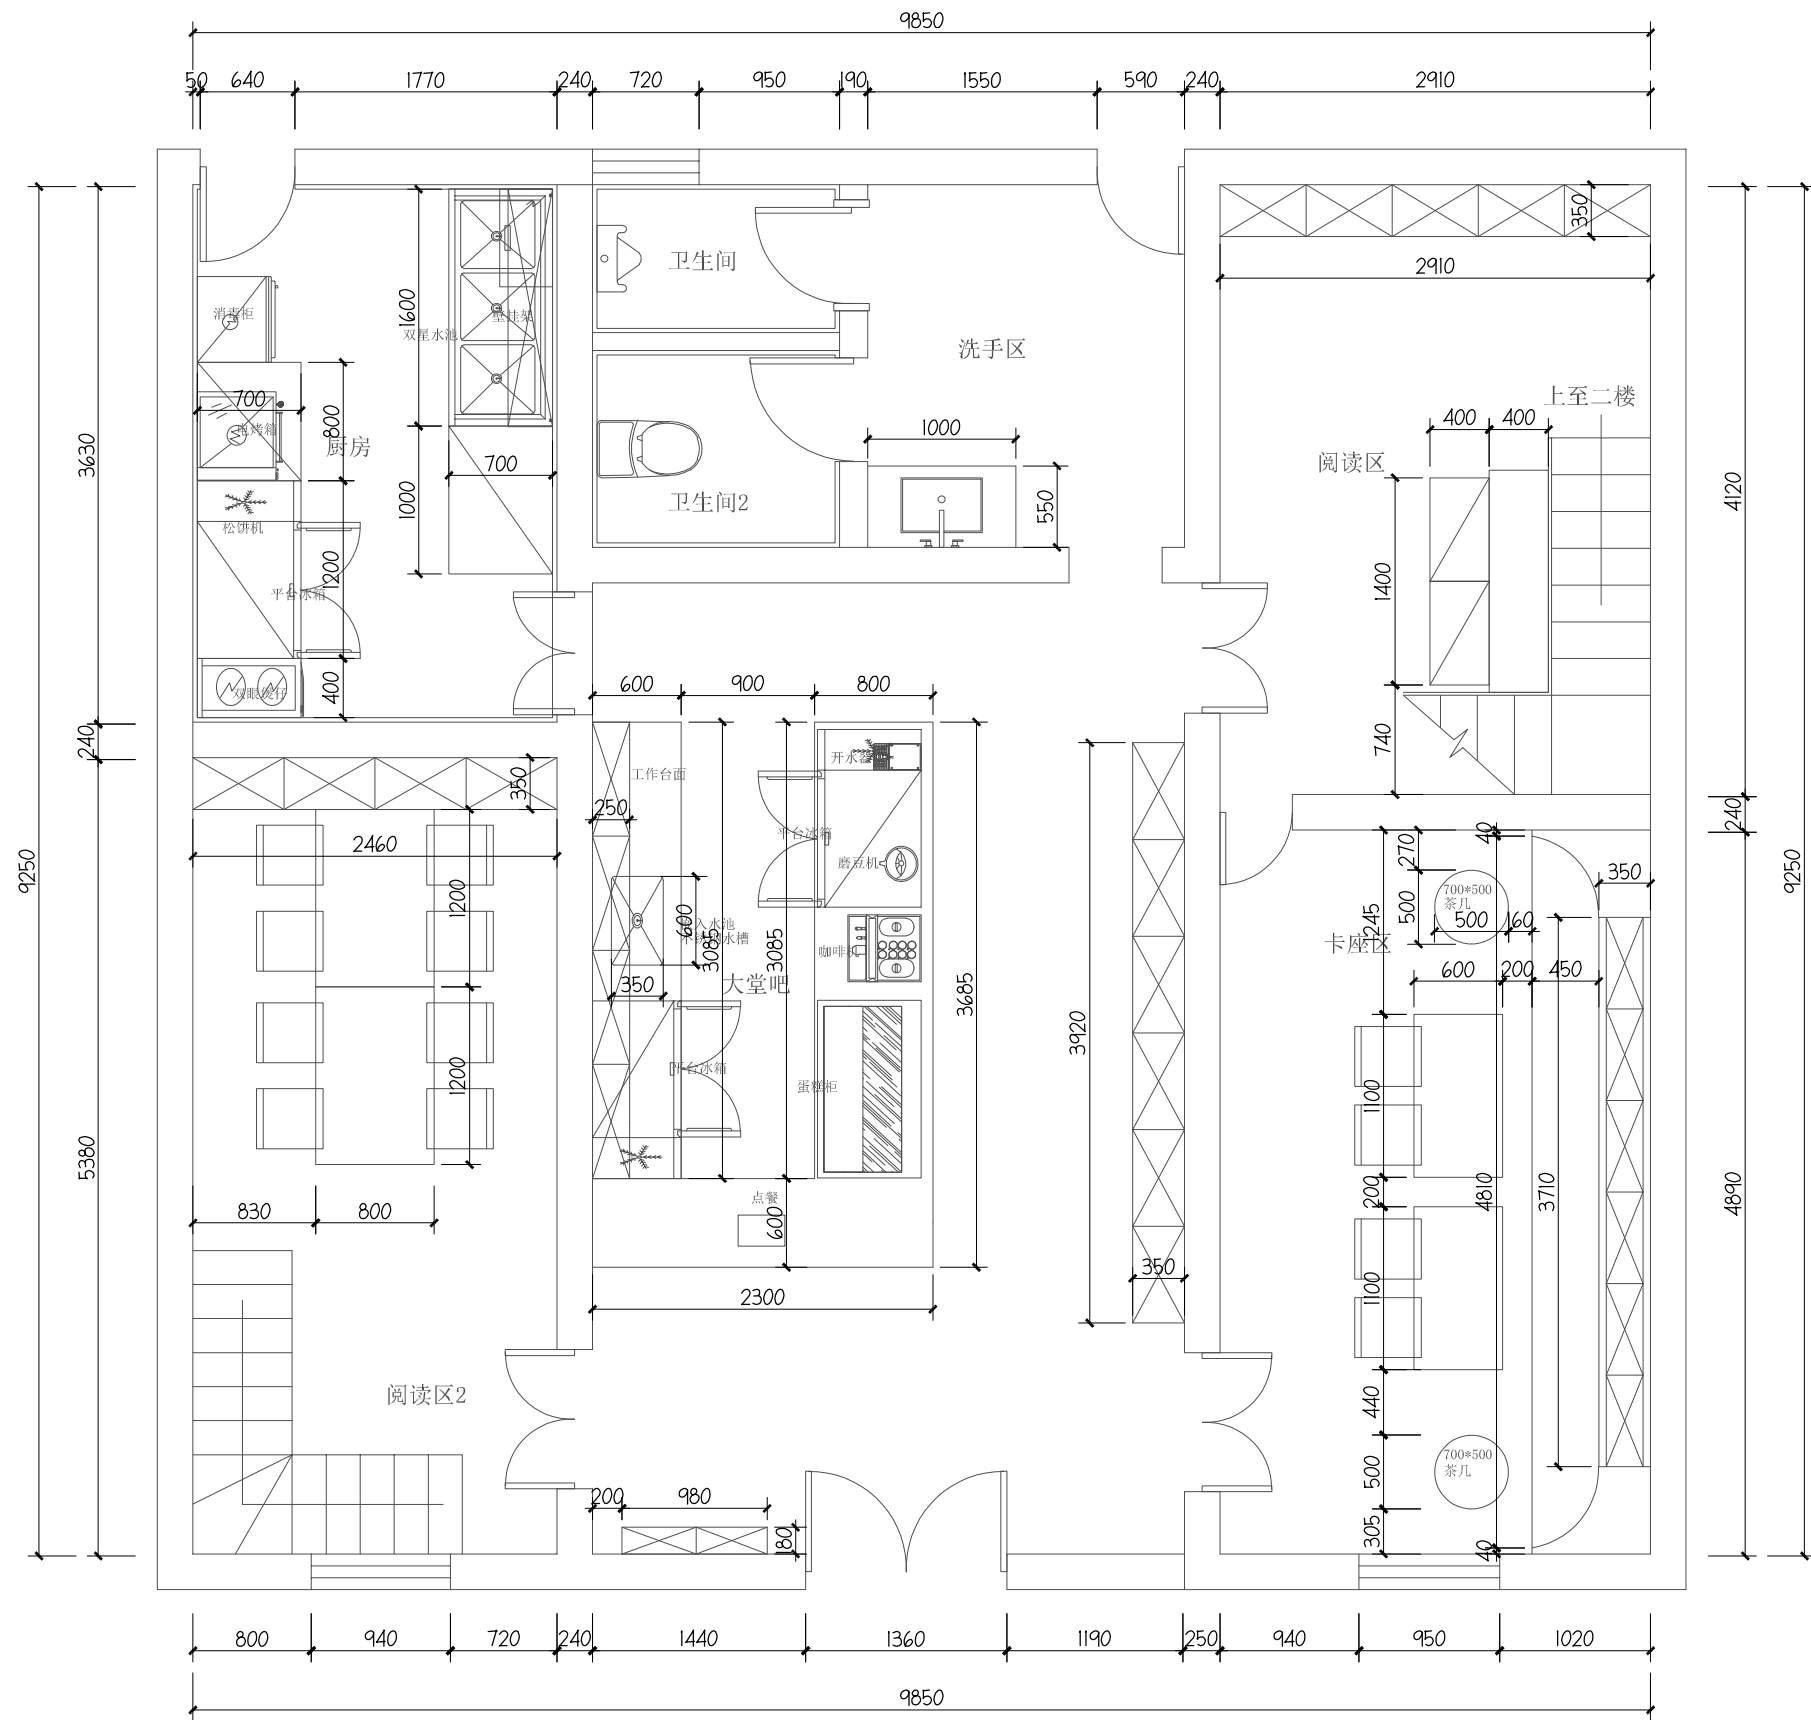

福建闽 盛建设工程有限公司

地 址:

电 话:

证书分类:

资质等级:

证书编号:

备注:

1. 此图纸未经设计者书面批准任何部分不得修改。
2. 此图纸若尺寸不能按比例量度，所有尺寸必须重新核准。
3. 此图纸未加盖出图章无效。

版本号	日期	备 注

图纸专用章:

竣工图审查批准单位:

竣工图审查批准书证号:

竣工图审查批准书证号:

工程名称:

吴江村大梦悦读空间项目

单项工程名称:

建设单位:

莆田市荔城区西天尾镇吴江村民委员会

设计主持		
设计师		
制 图		
审 核		
校 核		

图名:


一层家具尺寸图

一层家具尺寸图

平面

SCALE 1:50

工程编号			
图 别		比 例	A3M1:50
日 期	2025.9	图 号	1F-PL-10(变)

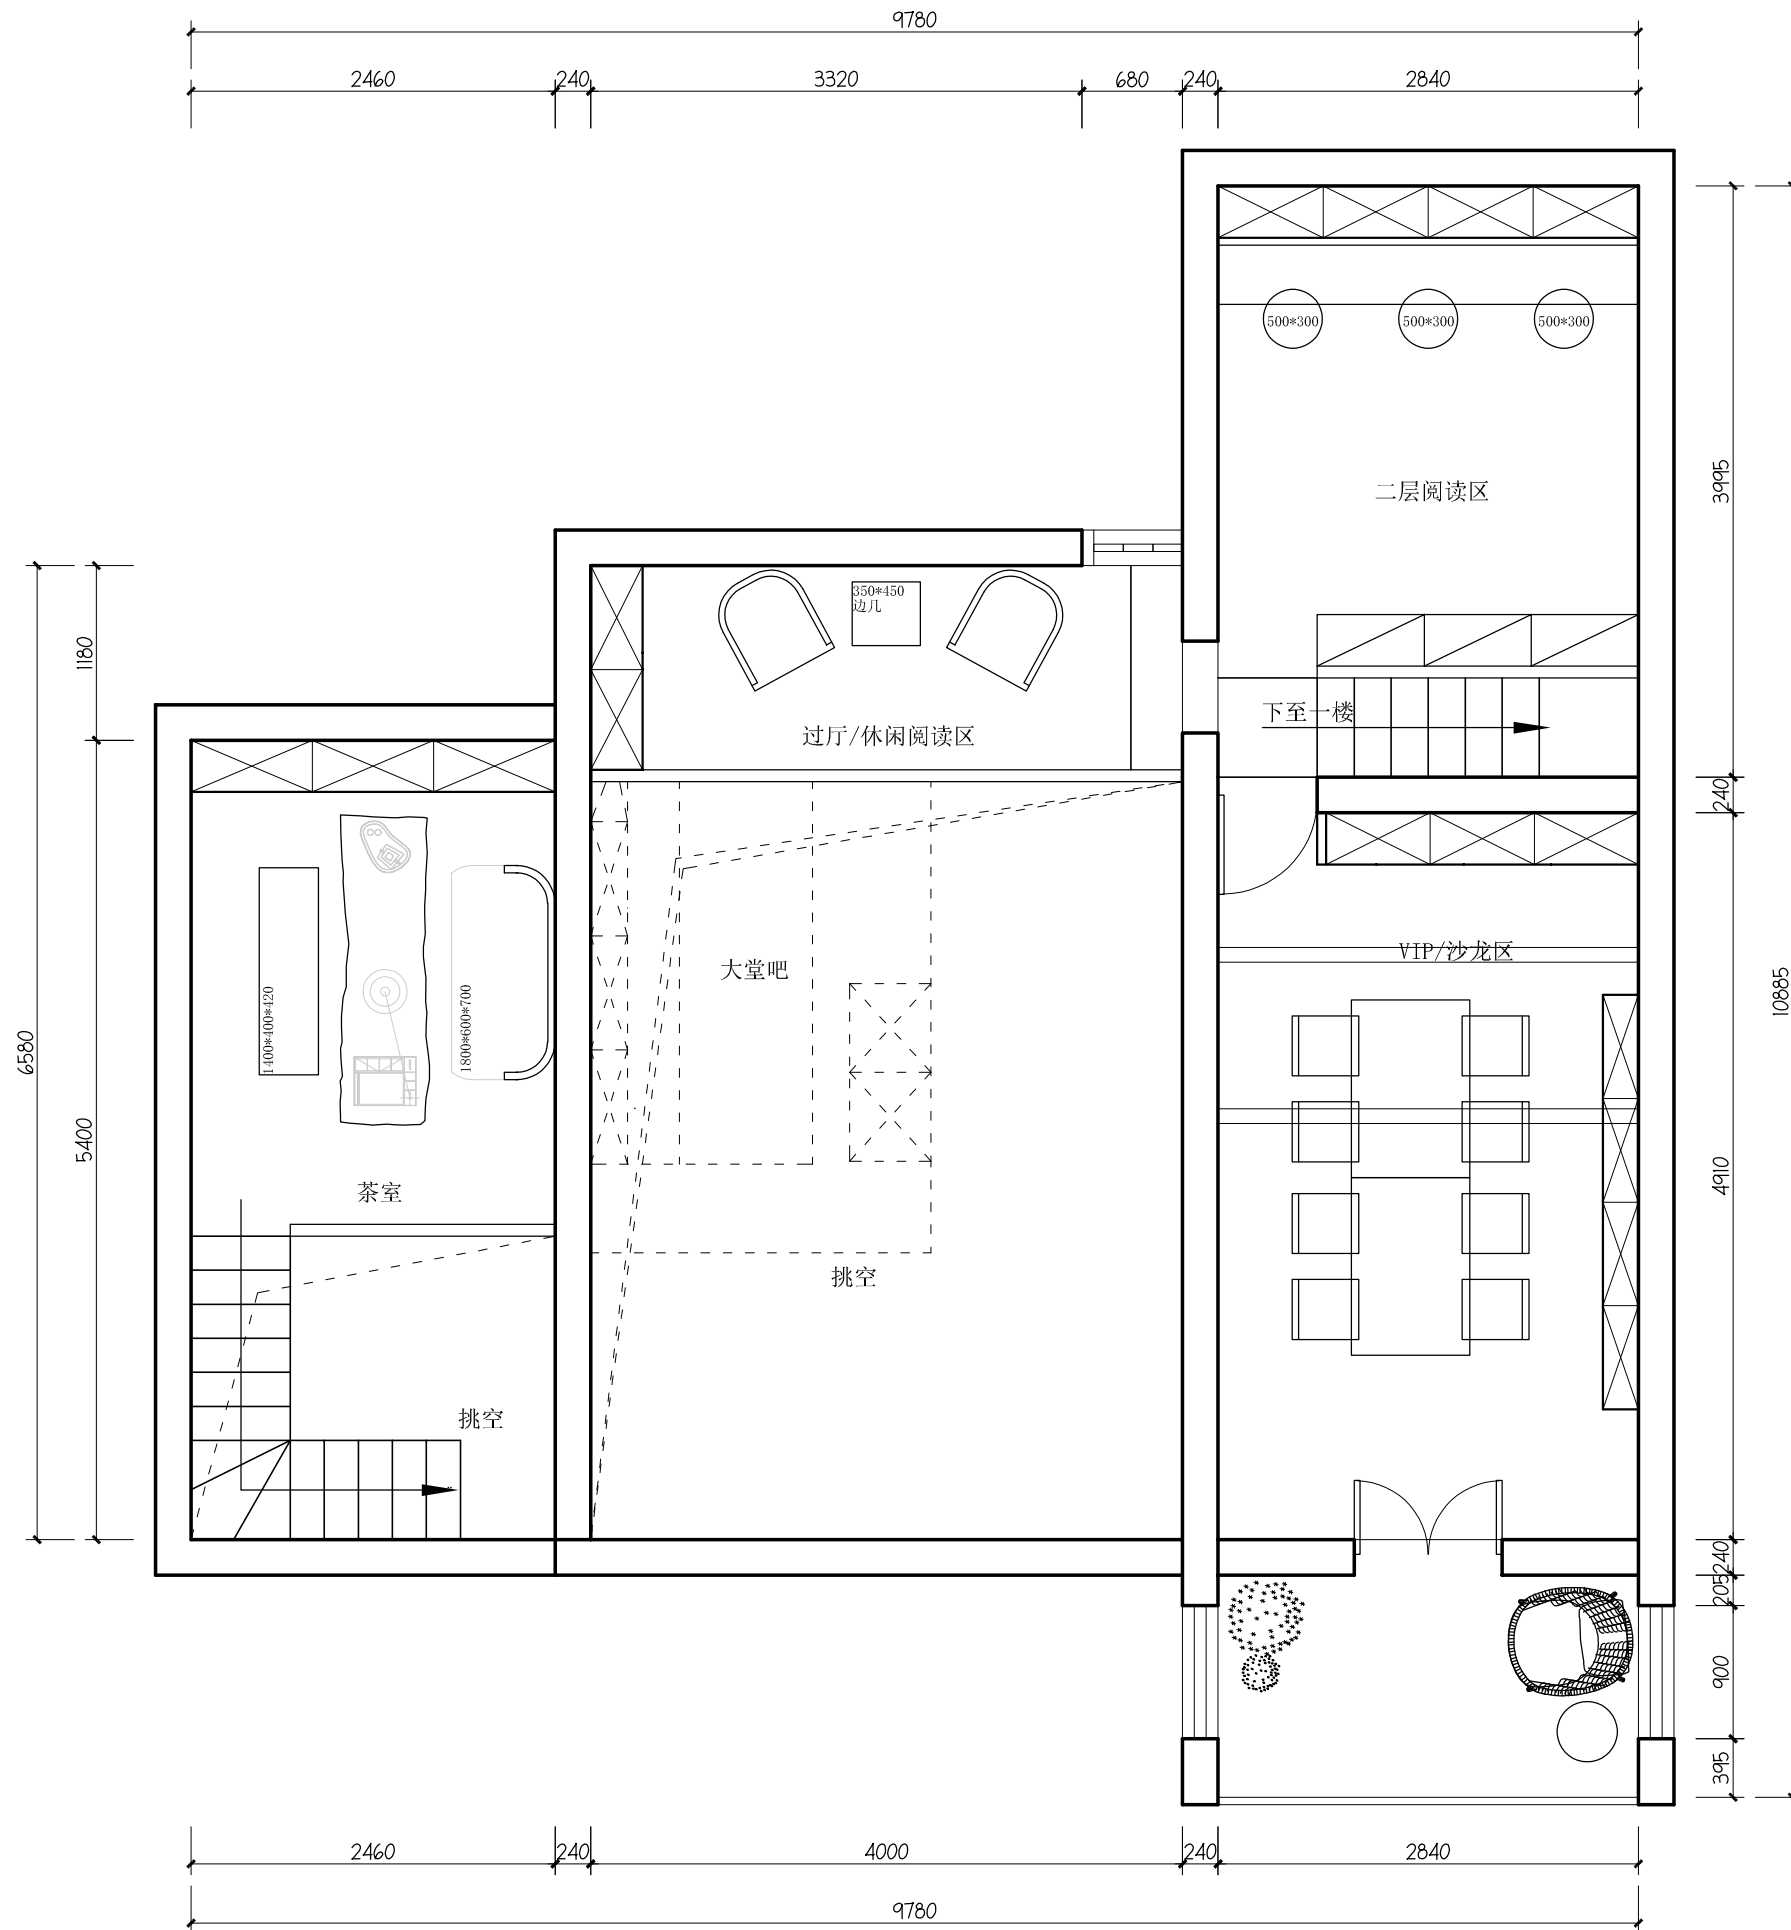

二层平面布置图

平面 SCALE 1:50

福建闽盛建设工程有限公司

地址:

电话:

证书分类:

资质等级:

证书编号:

备注:

1. 此图纸未经设计者书面批准任何部分不得修改。
2. 此图纸若尺寸不能按比例量度, 所有尺寸必须重新核准。
3. 此图纸未加盖出图章无效。

版本号	日期	备注

图纸专用章:

竣工图审查批准单位:

竣工图审查批准书证号:

竣工图审查批准书证号:

工程名称:

吴江村大梦悦读空间项目

单项工程名称:

建设单位:


莆田市荔城区西天尾镇吴江村民委员会

设计主持		
设计师		
制图		
审核		
校核		

图名:

二层平面布置图

工程编号			
图别		比例	A3图1:50
日期	2025.9	图号	2F-PL-01(变)

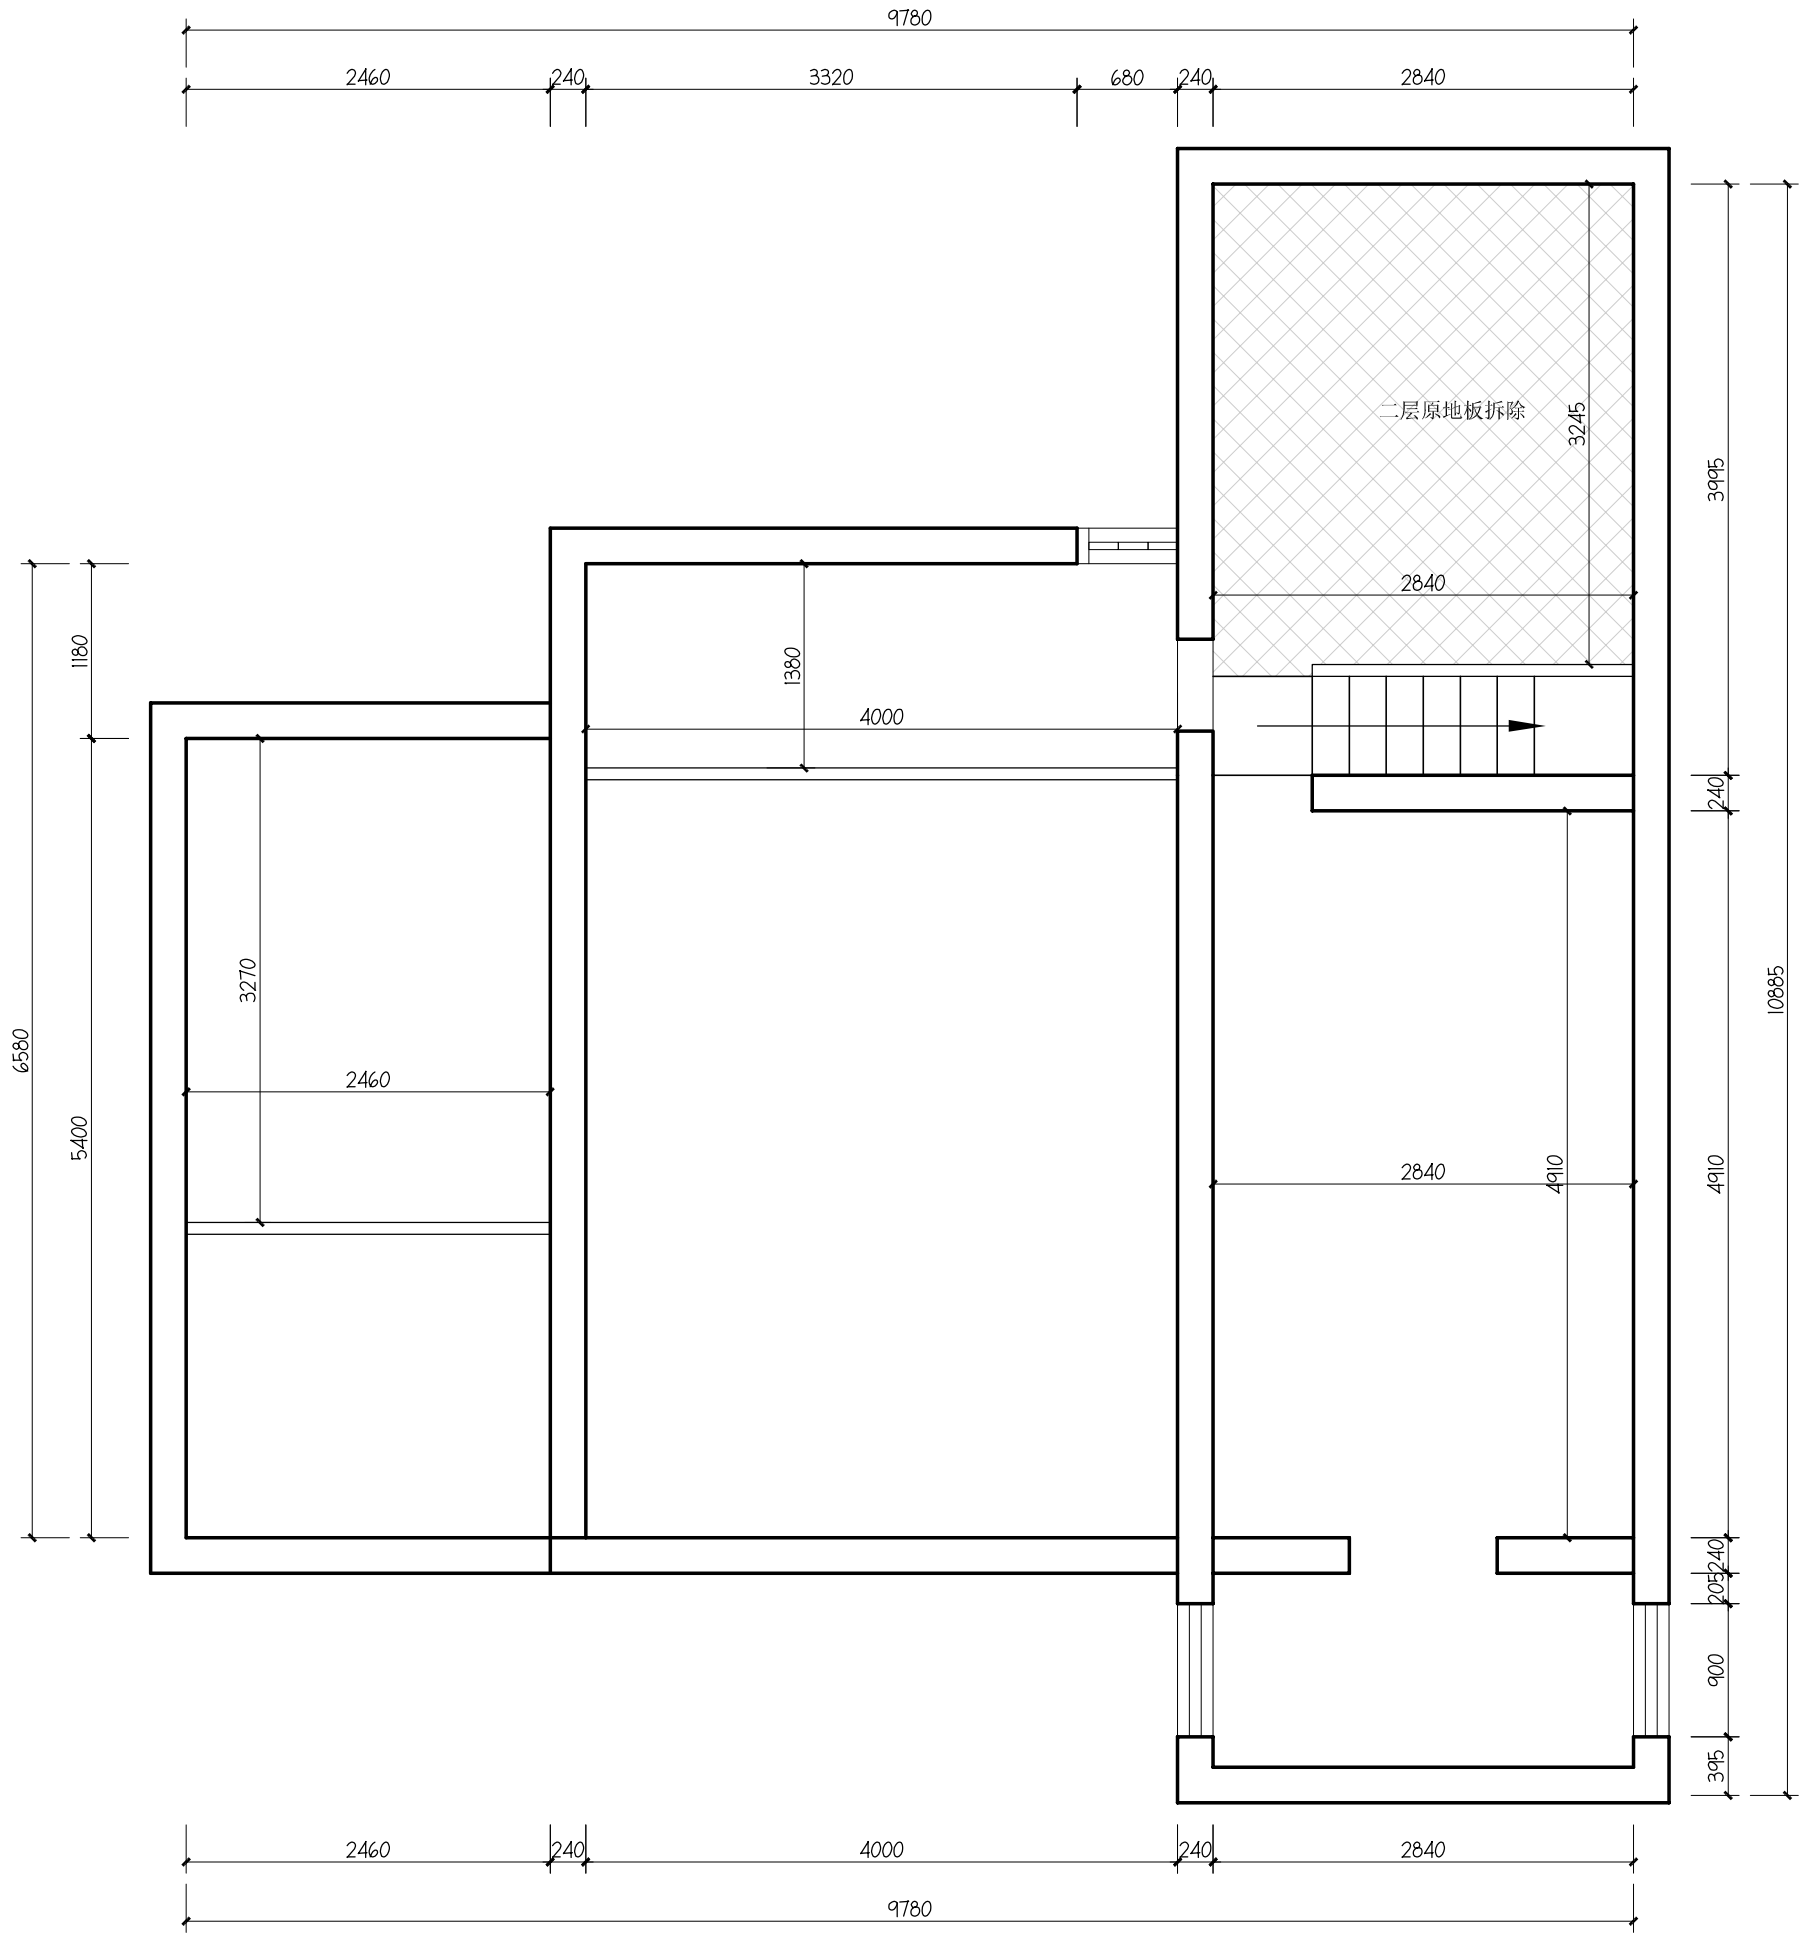

图例参照表 备注：实际尺寸以现场度量为准

	原建筑墙体		拆除墙体
--	-------	--	------

二层拆除图

平面 SCALE 1:50

福建闽 盛建设工程有限公司

地 址：

电 话：

证书分类：

资质等级：

证书编号：

备注：

- 此图纸未经设计者书面批准任何部分不得修改。
- 此图纸若尺寸不能按比例量度，所有尺寸必须重新核准。
- 此图纸未加盖出图章无效。

版本号	日期	备 注

图纸专用章：

竣工图审查批准单位：

竣工图审查批准书证号：

竣工图审查批准书证号：

工程名称：

吴江村大梦悦读空间项目

单项工程名称：

建设单位：


莆田市荔城区西天尾镇吴江村民委员会

设计主持		
设计师		
制 图		
审 核		
校 核		

图名：

二层拆除图

工程编号			
图 别		比 例	A3图1:50
日 期	2025.9	图 号	2F-PL-02(变)

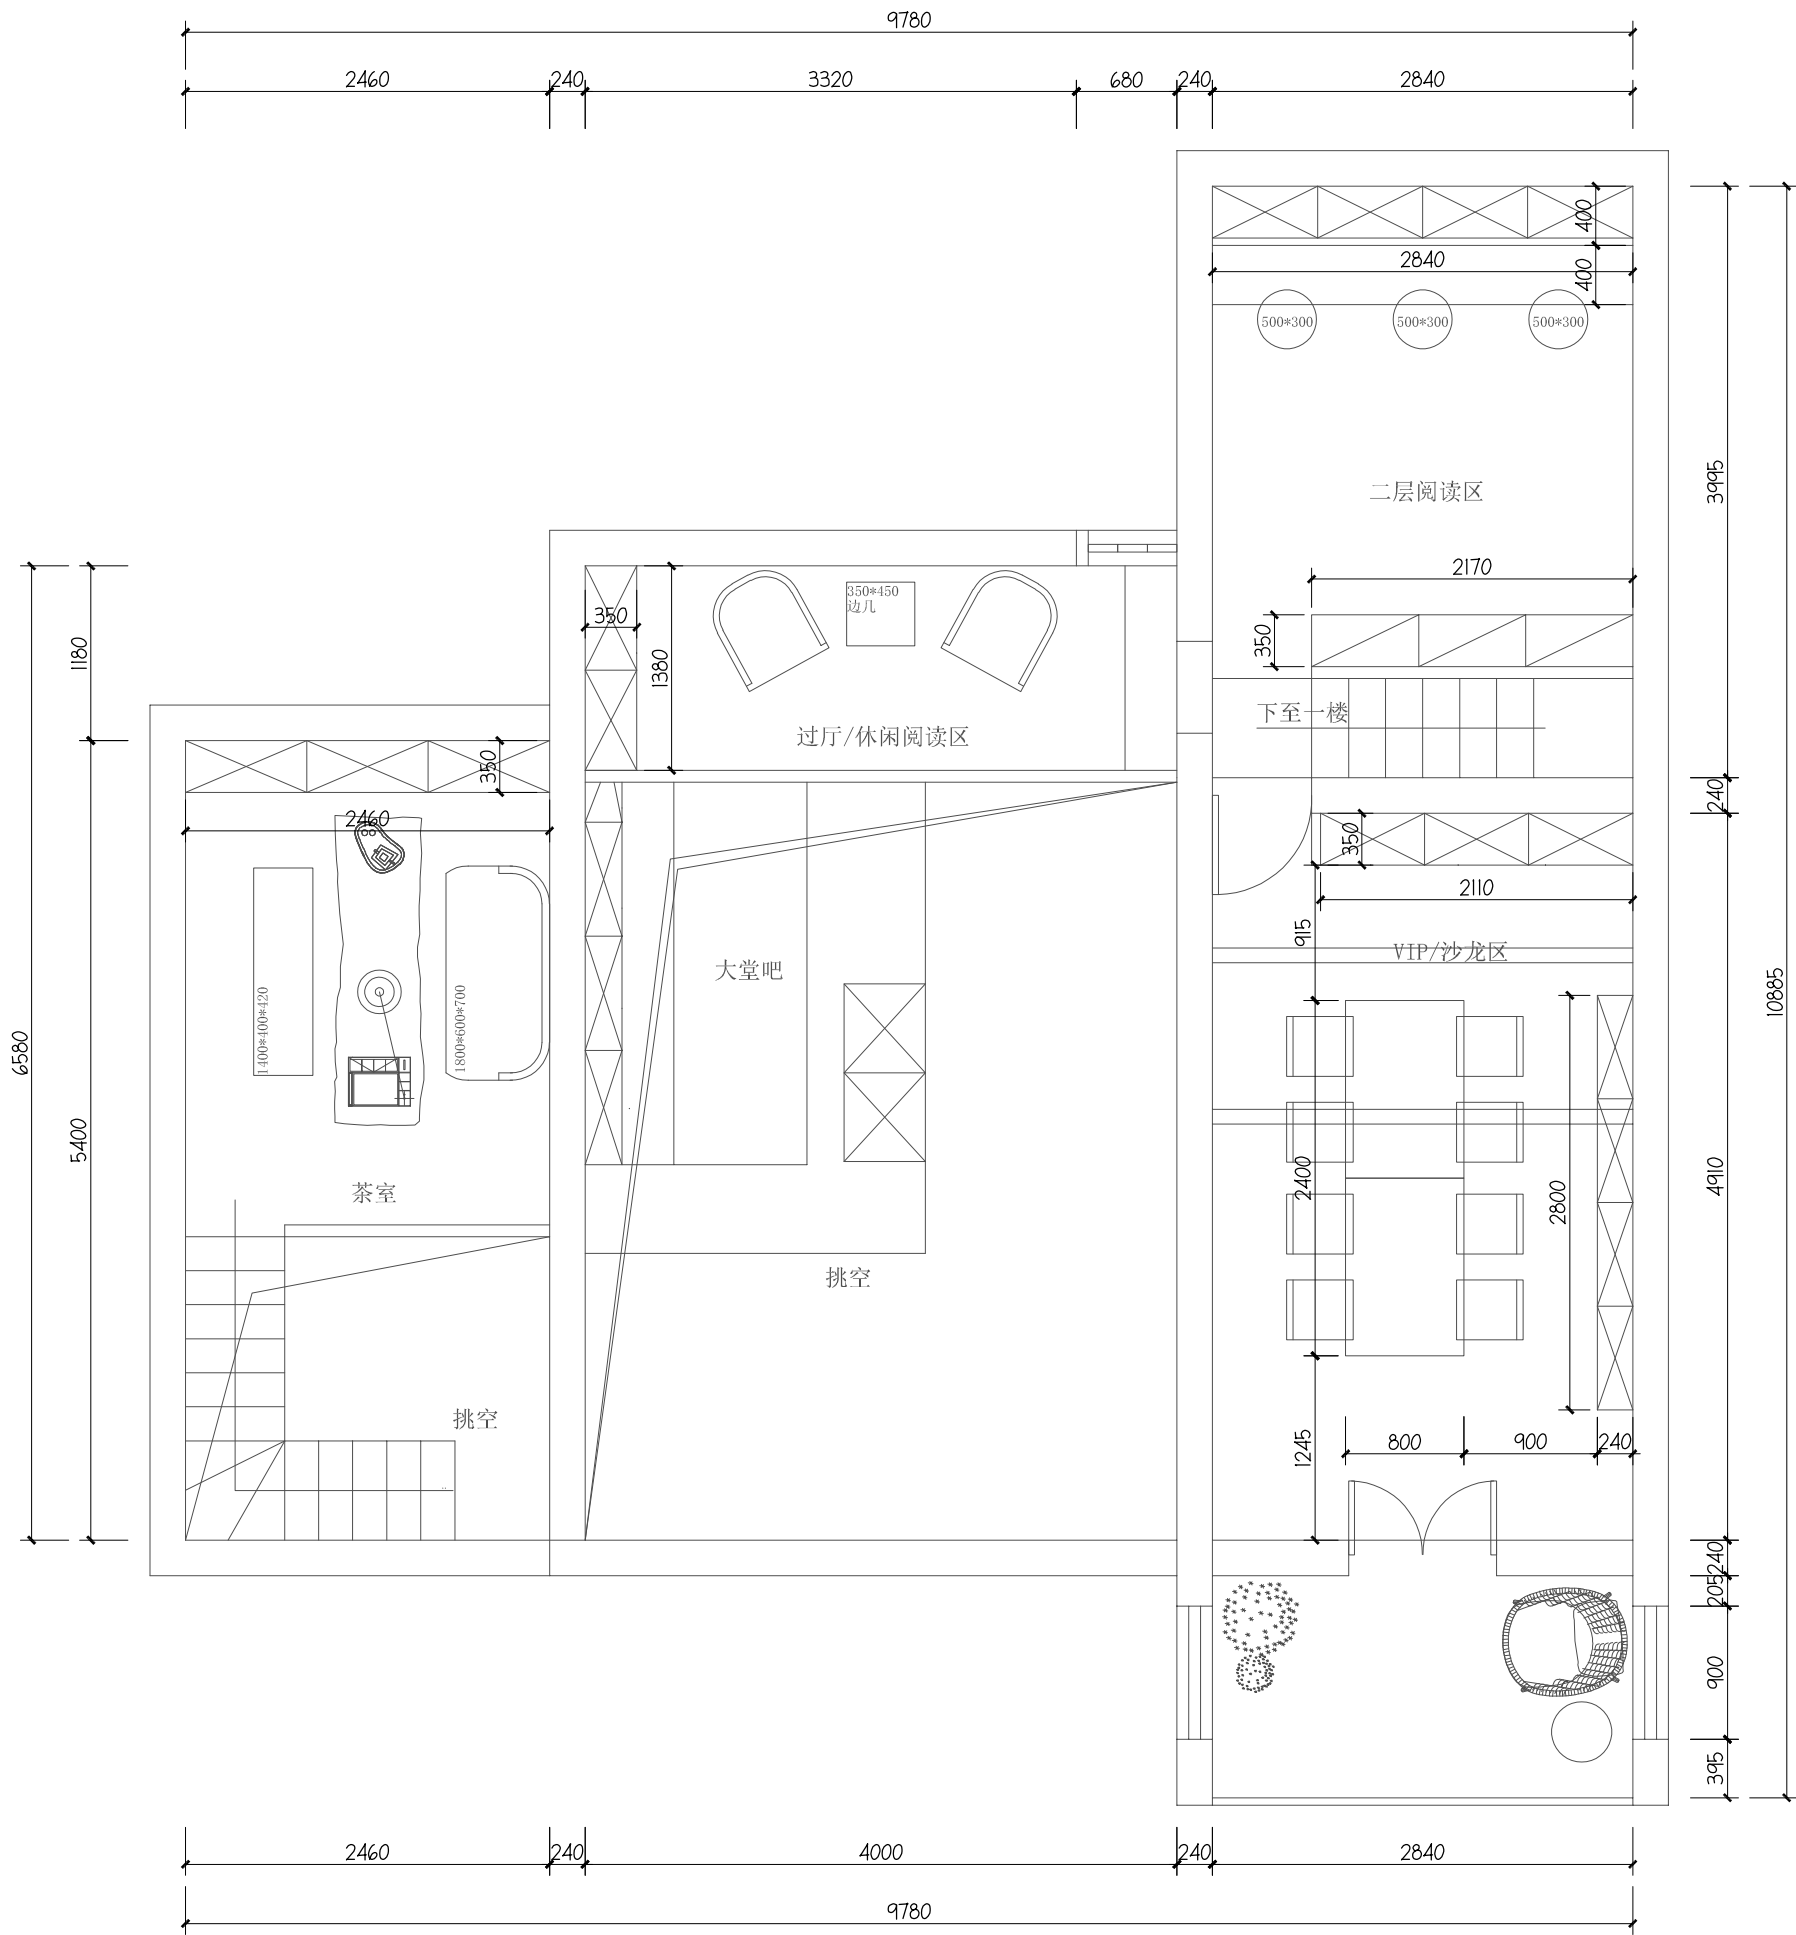

二层家具尺寸图

平面 SCALE 1:50

福建闽 盛建设工程有限公司

地址:

电话:

证书分类:

资质等级:

证书编号:

备注:

1. 此图纸未经设计者书面批准任何部分不得修改。
2. 此图纸若尺寸不能按比例量度，所有尺寸必须重新核准。
3. 此图纸未加盖出图章无效。

版本号	日期	备注

图纸专用章:

竣工图审查批准单位:

竣工图审查批准书证号:

竣工图审查批准书证号:

工程名称:

吴江村大梦悦读空间项目

单项工程名称:

建设单位:

莆田市荔城区西天尾镇吴江村民委员会

设计主持		
设计师		
制图		
审核		
校核		

图名:

二层家具尺寸图

工程编号			
图别		比例	A3图1:50
日期	2025.9	图号	2F-PL-09(变)